





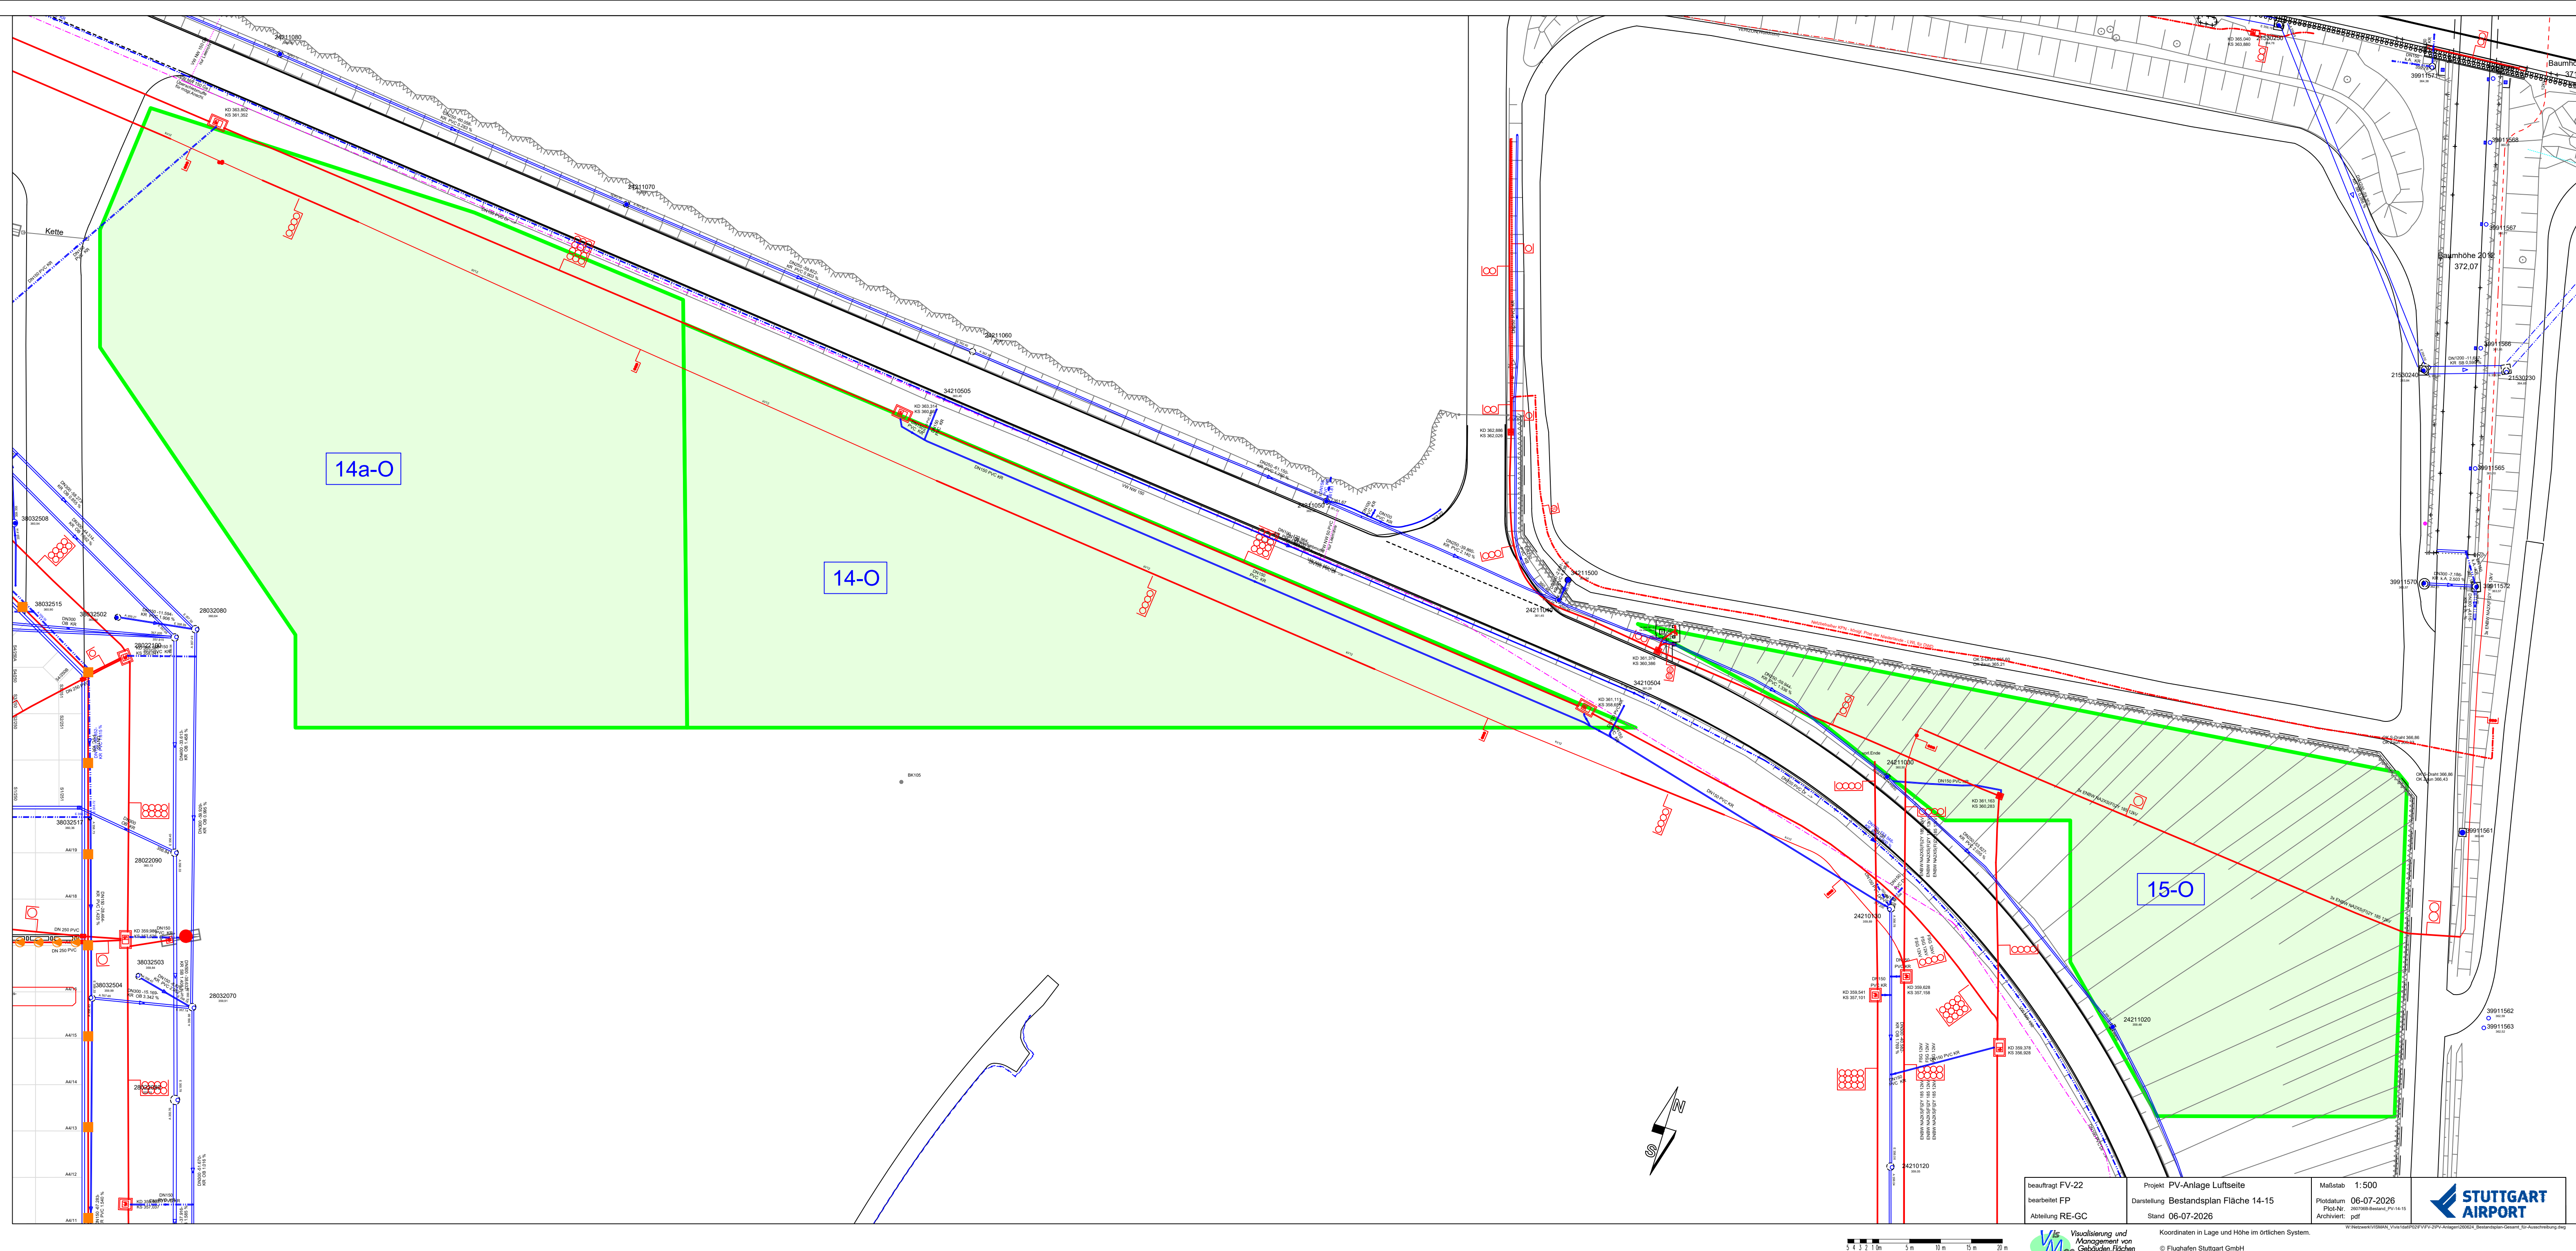

--	--	---	--

Koordinaten in Lage und Höhe im örtlichen System.
© Flughafen Stuttgart GmbH
Vervielfältigung, auch auszugsweise, nur mit ausdrücklicher Genehmigung der Flughafen Stuttgart GmbH.

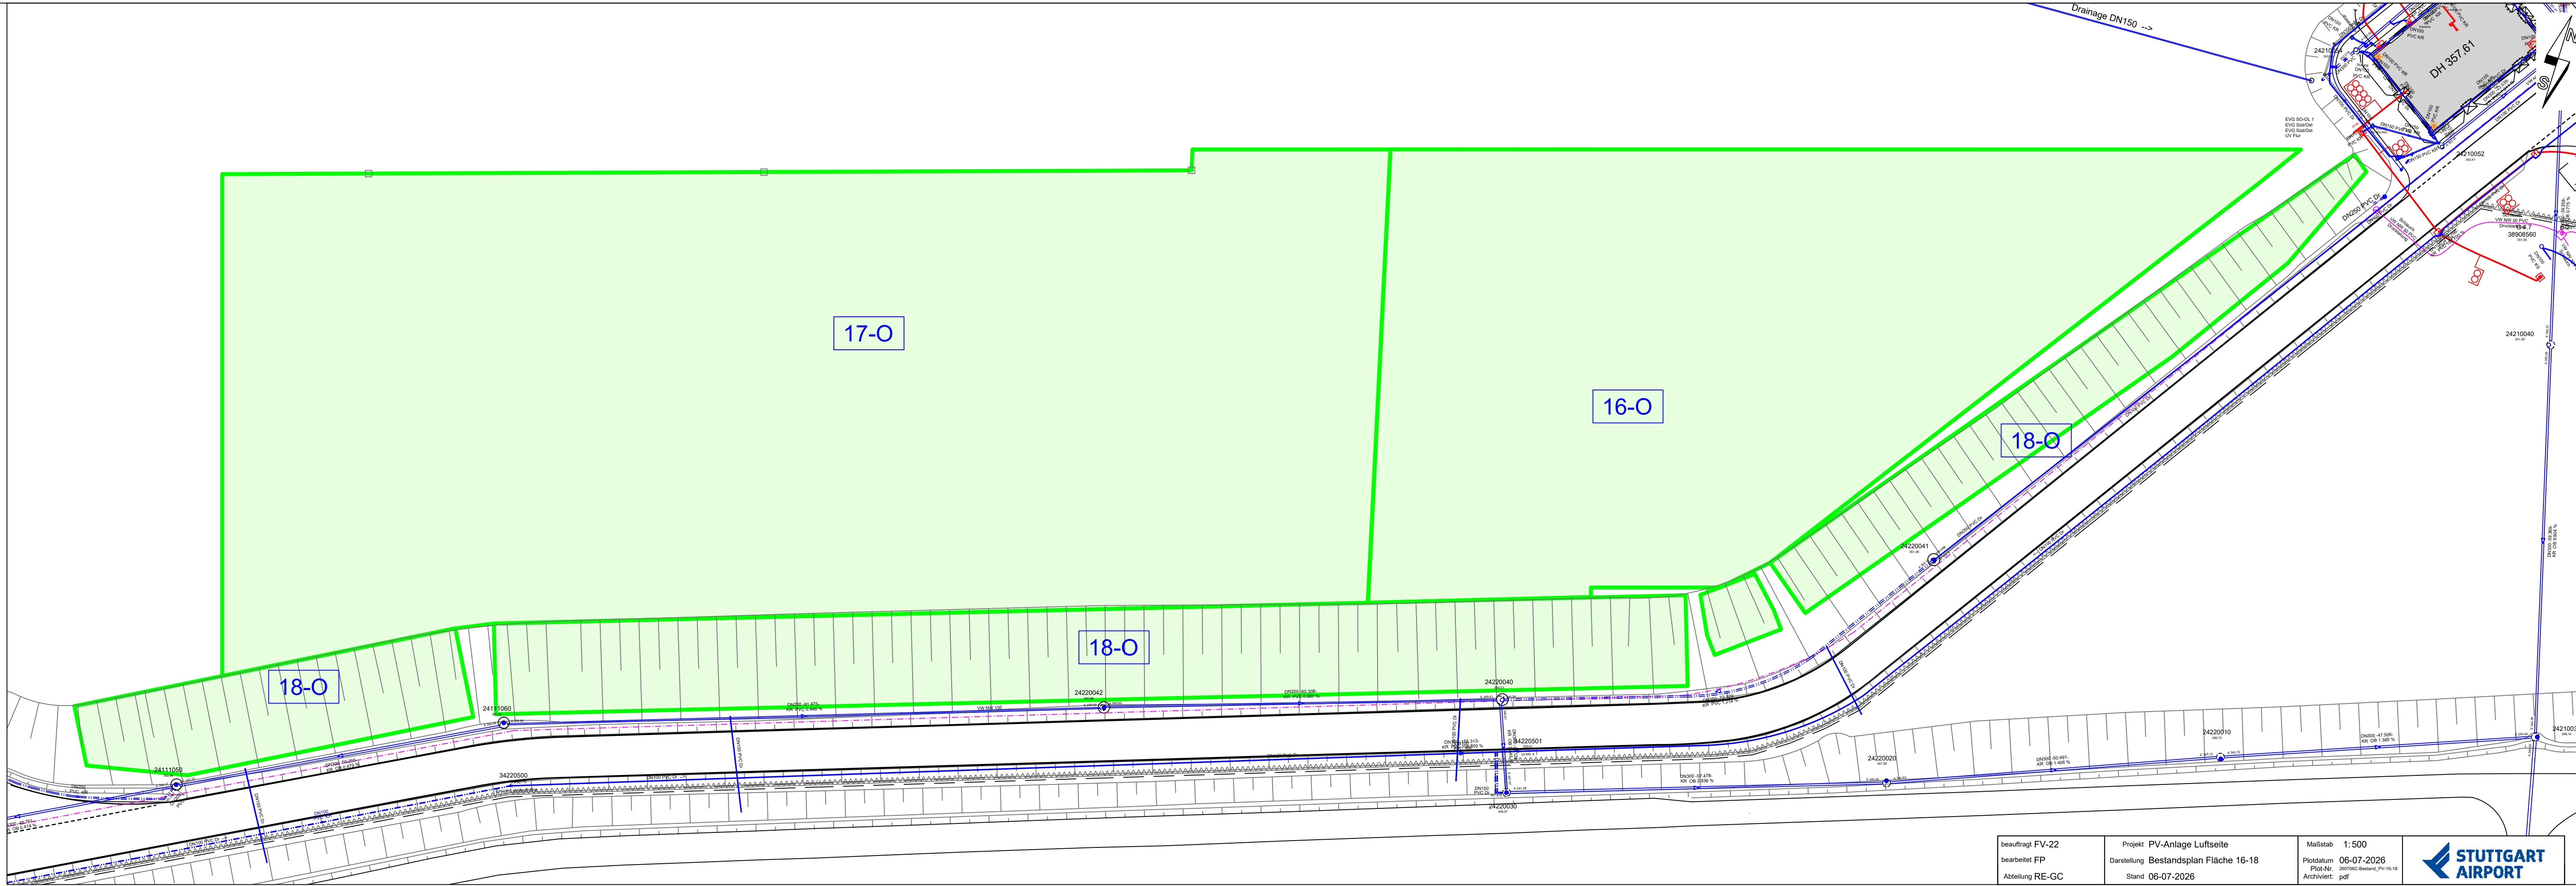