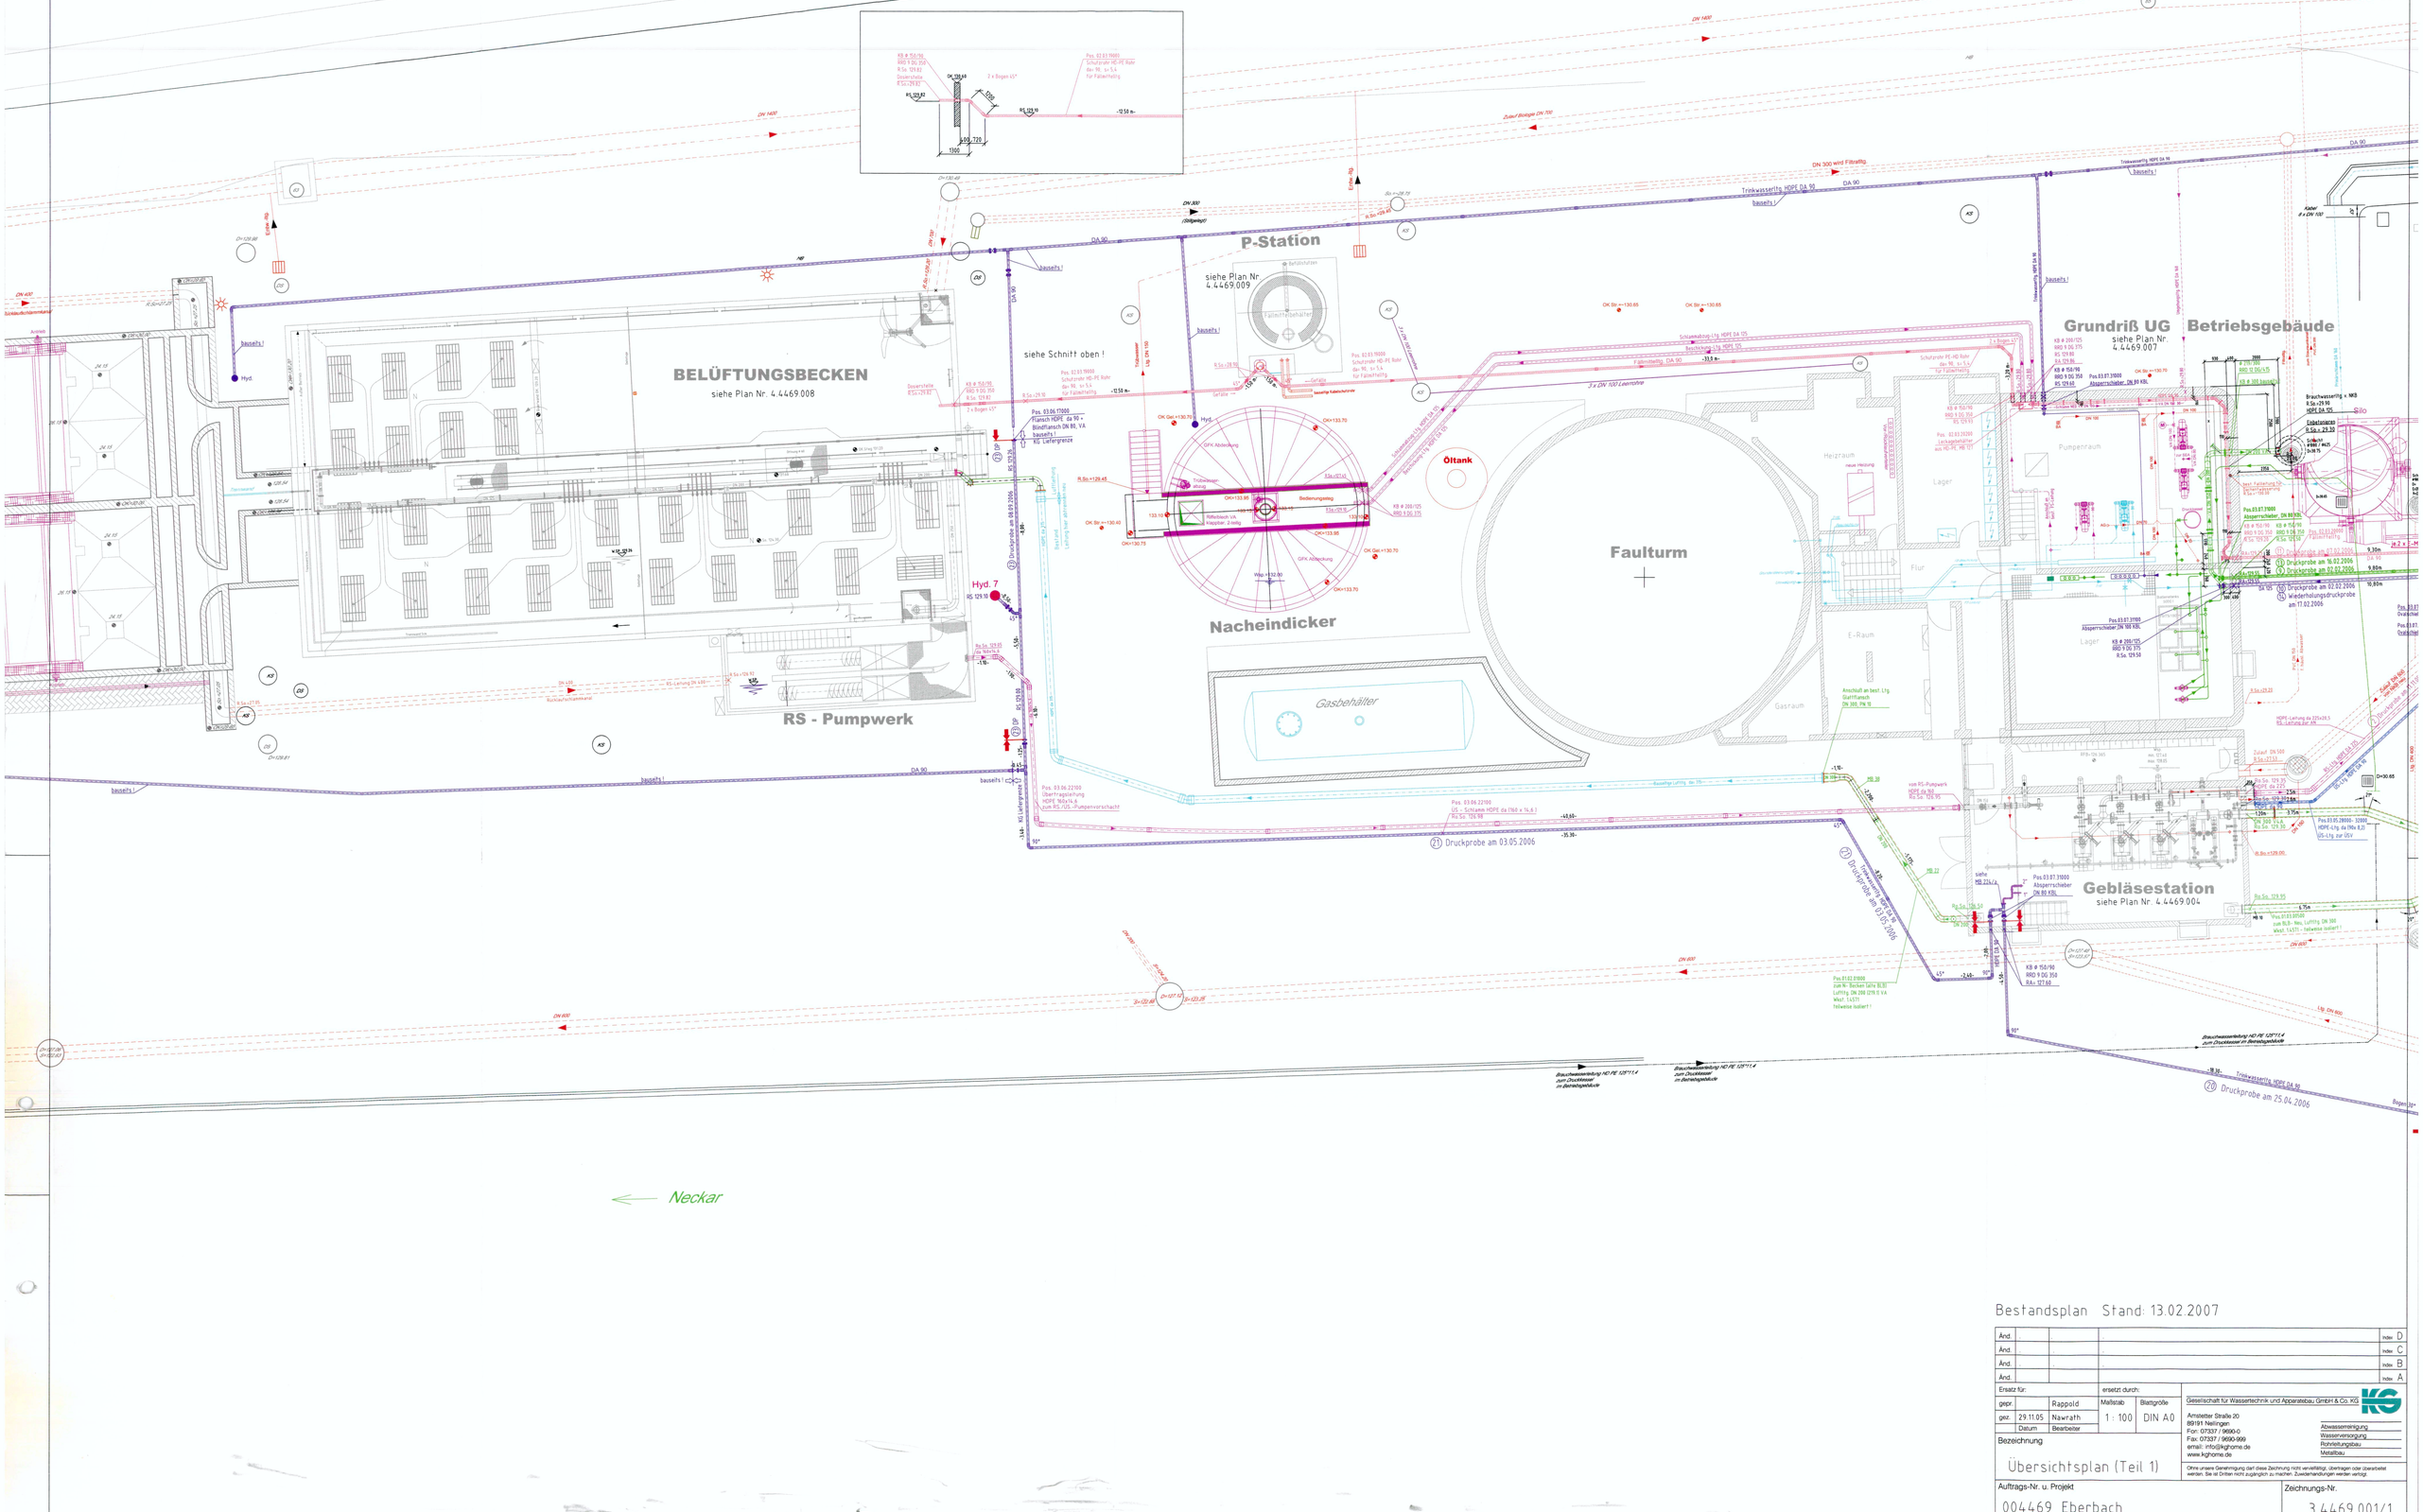


Bestandsplan Stand: 13.02.2007

And.	.		.	Index D
And.	.		.	Index C
And.	.		.	Index B
And.	.		.	Index A

Ersatz für:

ersetzt durch:

			Maßstab	Blattgröße
gepr.		Rappold	1 : 100	DIN A0
gez.	29.11.05	Nawrath		
	Datum	Bearbeiter		

Bezeichnung

Übersichtsplan (Teil 1)

Gesellschaft für Wassertechnik und Apparatebau GmbH & Co. KG
Amstetter Straße 20
89191 Nellingen
Fon: 07337 / 9690-0
Fax: 07337 / 9690-999
email: info@kghome.de
www.kghome.de

Abwasserentsorgung
Wasserversorgung
Rohrleitungsbau
Metallbau

Ohne unsere Genehmigung darf diese Zeichnung nicht vervielfältigt, übertragen oder überarbeitet werden. Sie ist Dritten nicht zugänglich zu machen. Zuwiderhandlungen werden verfolgt.

Auftrags-Nr. u. Projekt

004469 Eberbach

Zeichnungs-Nr.

3.4469.001/1