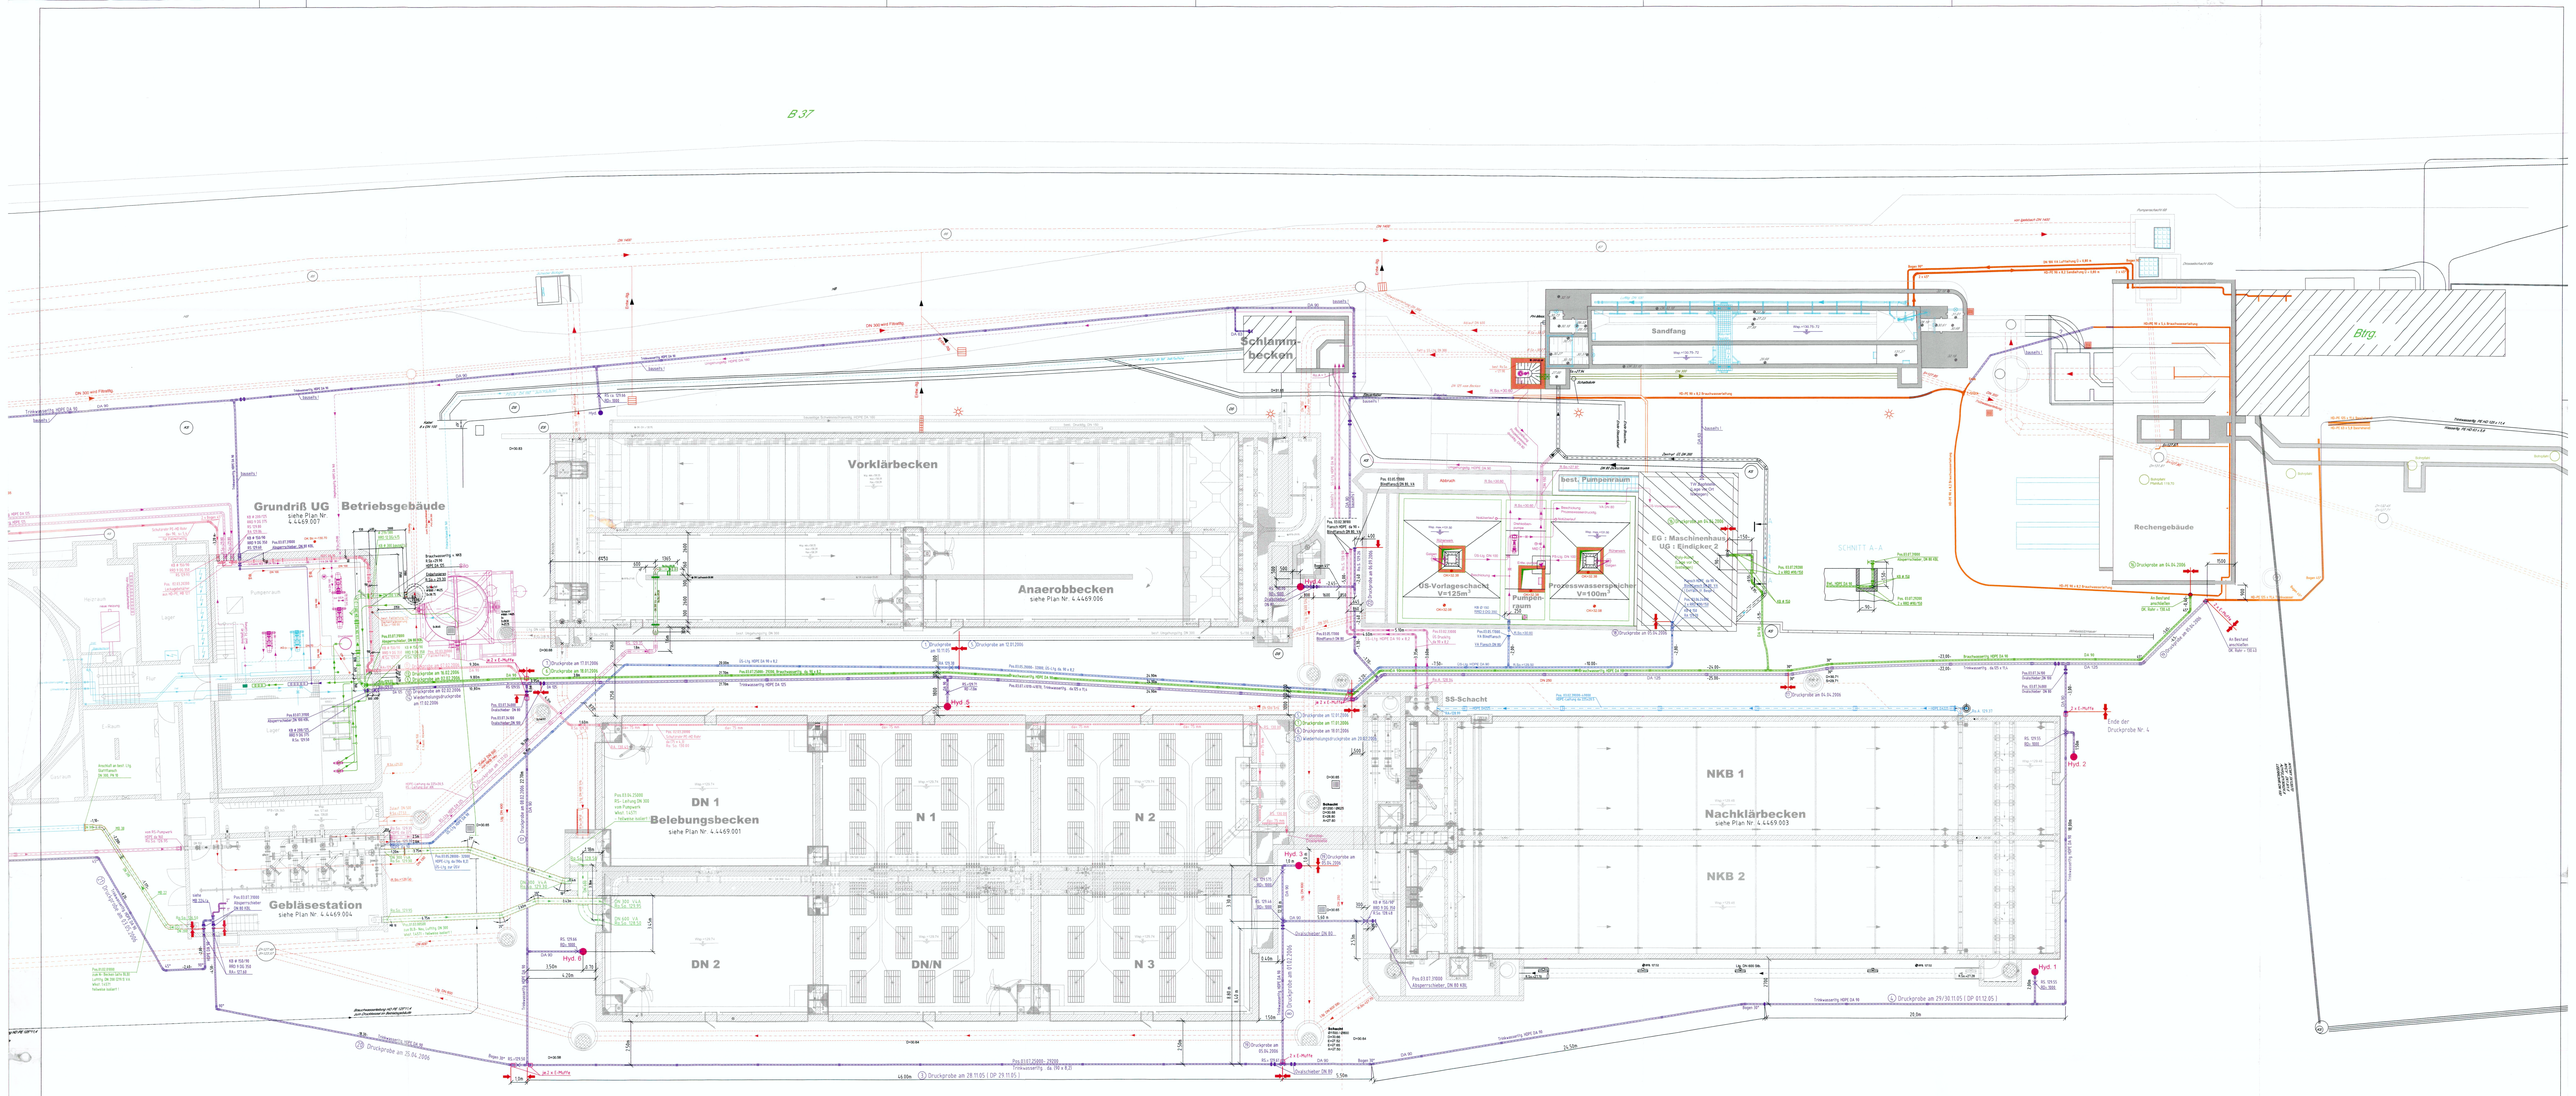



Bestandsplan Stand 13.02.2007

| | | | | | |
|---|---|---|---|---|---|
| Änd. | | | | | Index D |
| Änd. | | | | | Index C |
| Änd. | | | | | Index B |
| Änd. | | | | | Index A |

Erstellt für

| gez. | | Rappold |
|---|---|---|
| ges. | 29.11.05 | Nawrath |
| | Datum | Bearbeiter |

erweitert durch:

| Maßstab | Blattgröße |
|---|---|
| 1 : 100 | DIN A0 |

Gesellschaft für Wassertechnik und Apparatebau GmbH & Co. KG

Amperstraße 20
89191 Nersingen
Fon. 07307 / 9690-0
Fax. 07307 / 969099
email: info@kghome.de
www.kghome.de

Wasseraufbereitung
Wasserversorgung
Rohrleitungsbau
Anlagenbau

Bezeichnung

Übersichtsplan (Teil 2)

Diese unsere Zeichnung darf weder Dritten zugänglich gemacht noch vervielfältigt oder überarbeitet werden. Sie ist Dritten nicht zugänglich zu machen. Zuwiderhandlungen werden verfolgt.

Auftrags-Nr. u. Projekt

004469 Eberbach

Zeichnungs-Nr.

3.4469.001/2